
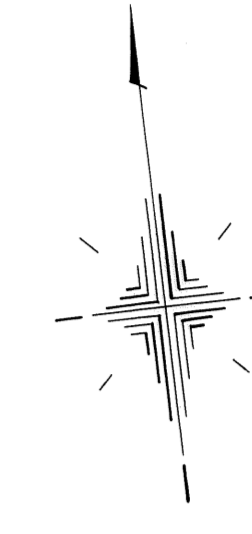


画地出来形確認測量図

昭和六十三年十二月

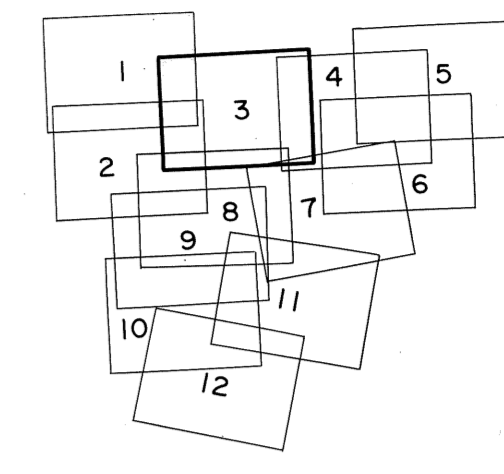

弘前市宮川土地区画整理組合

佐藤技術株式会社調製

この測量成果は、建設省国土地理院長の承認及び助費を得て、同院附設の測量機及び測量成果を使用して得たものである。
〔測量番号〕 昭63 第 2033 号

