
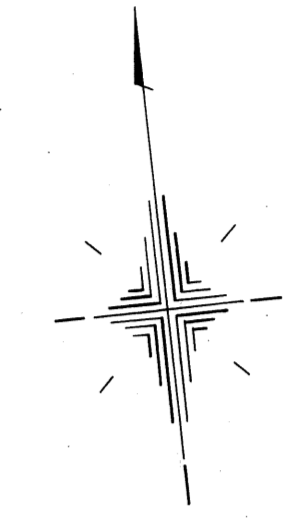
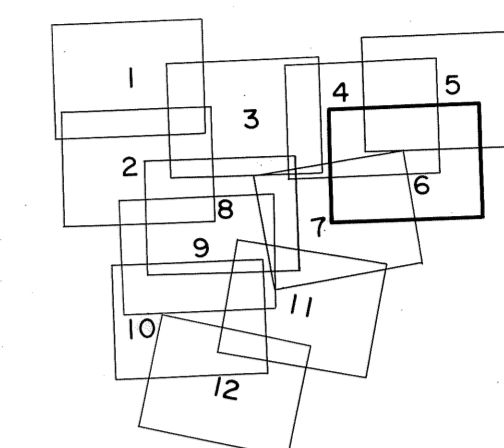


画地出来形確認測量図

昭和六十三年十一月

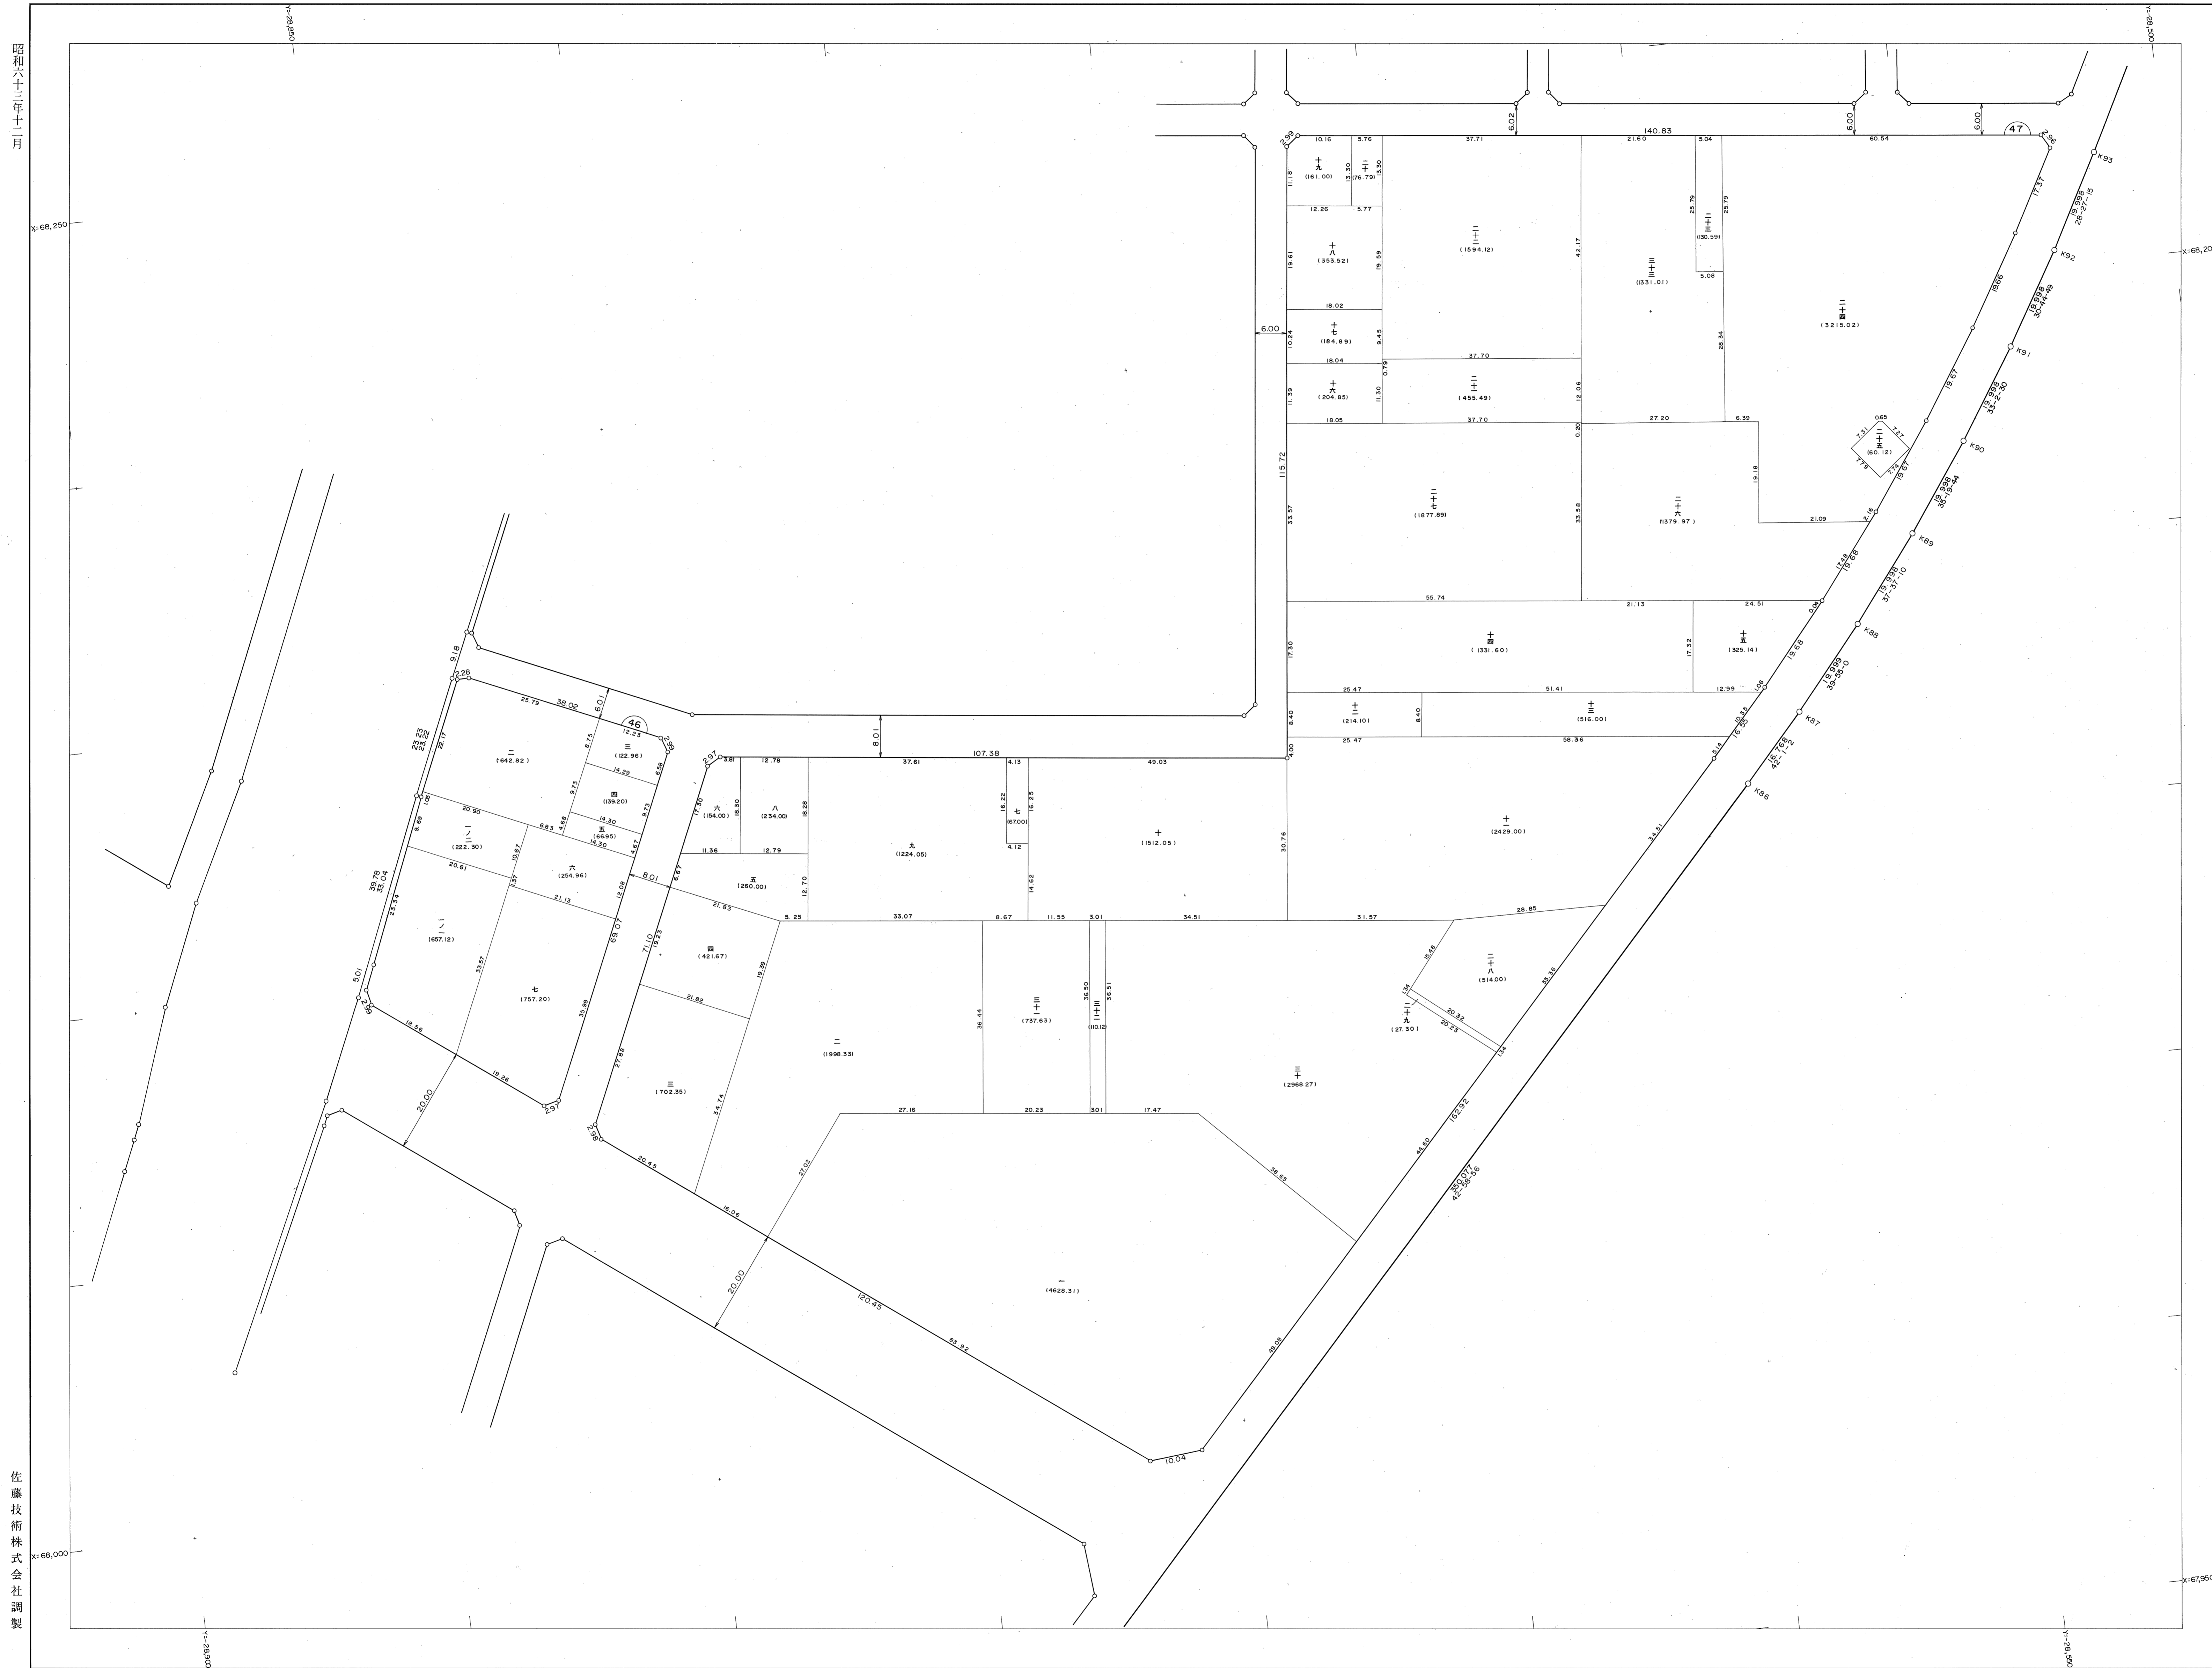

佐藤技術株式会社調製

弘前市宮川土地区画整理組合

この測量成果は、建設省国土地理院表の承認及び助費を得て、
 測量師等の測量機及び測量成果を使用して得たものである。
 (承認番号) 昭 63 業公第 263 号

