弘前広域都市計画事業 城東第五地区土地区画整理事業　街区画地出来形確認測量原図

№3　縮尺１：５００

平成十六年九月調製

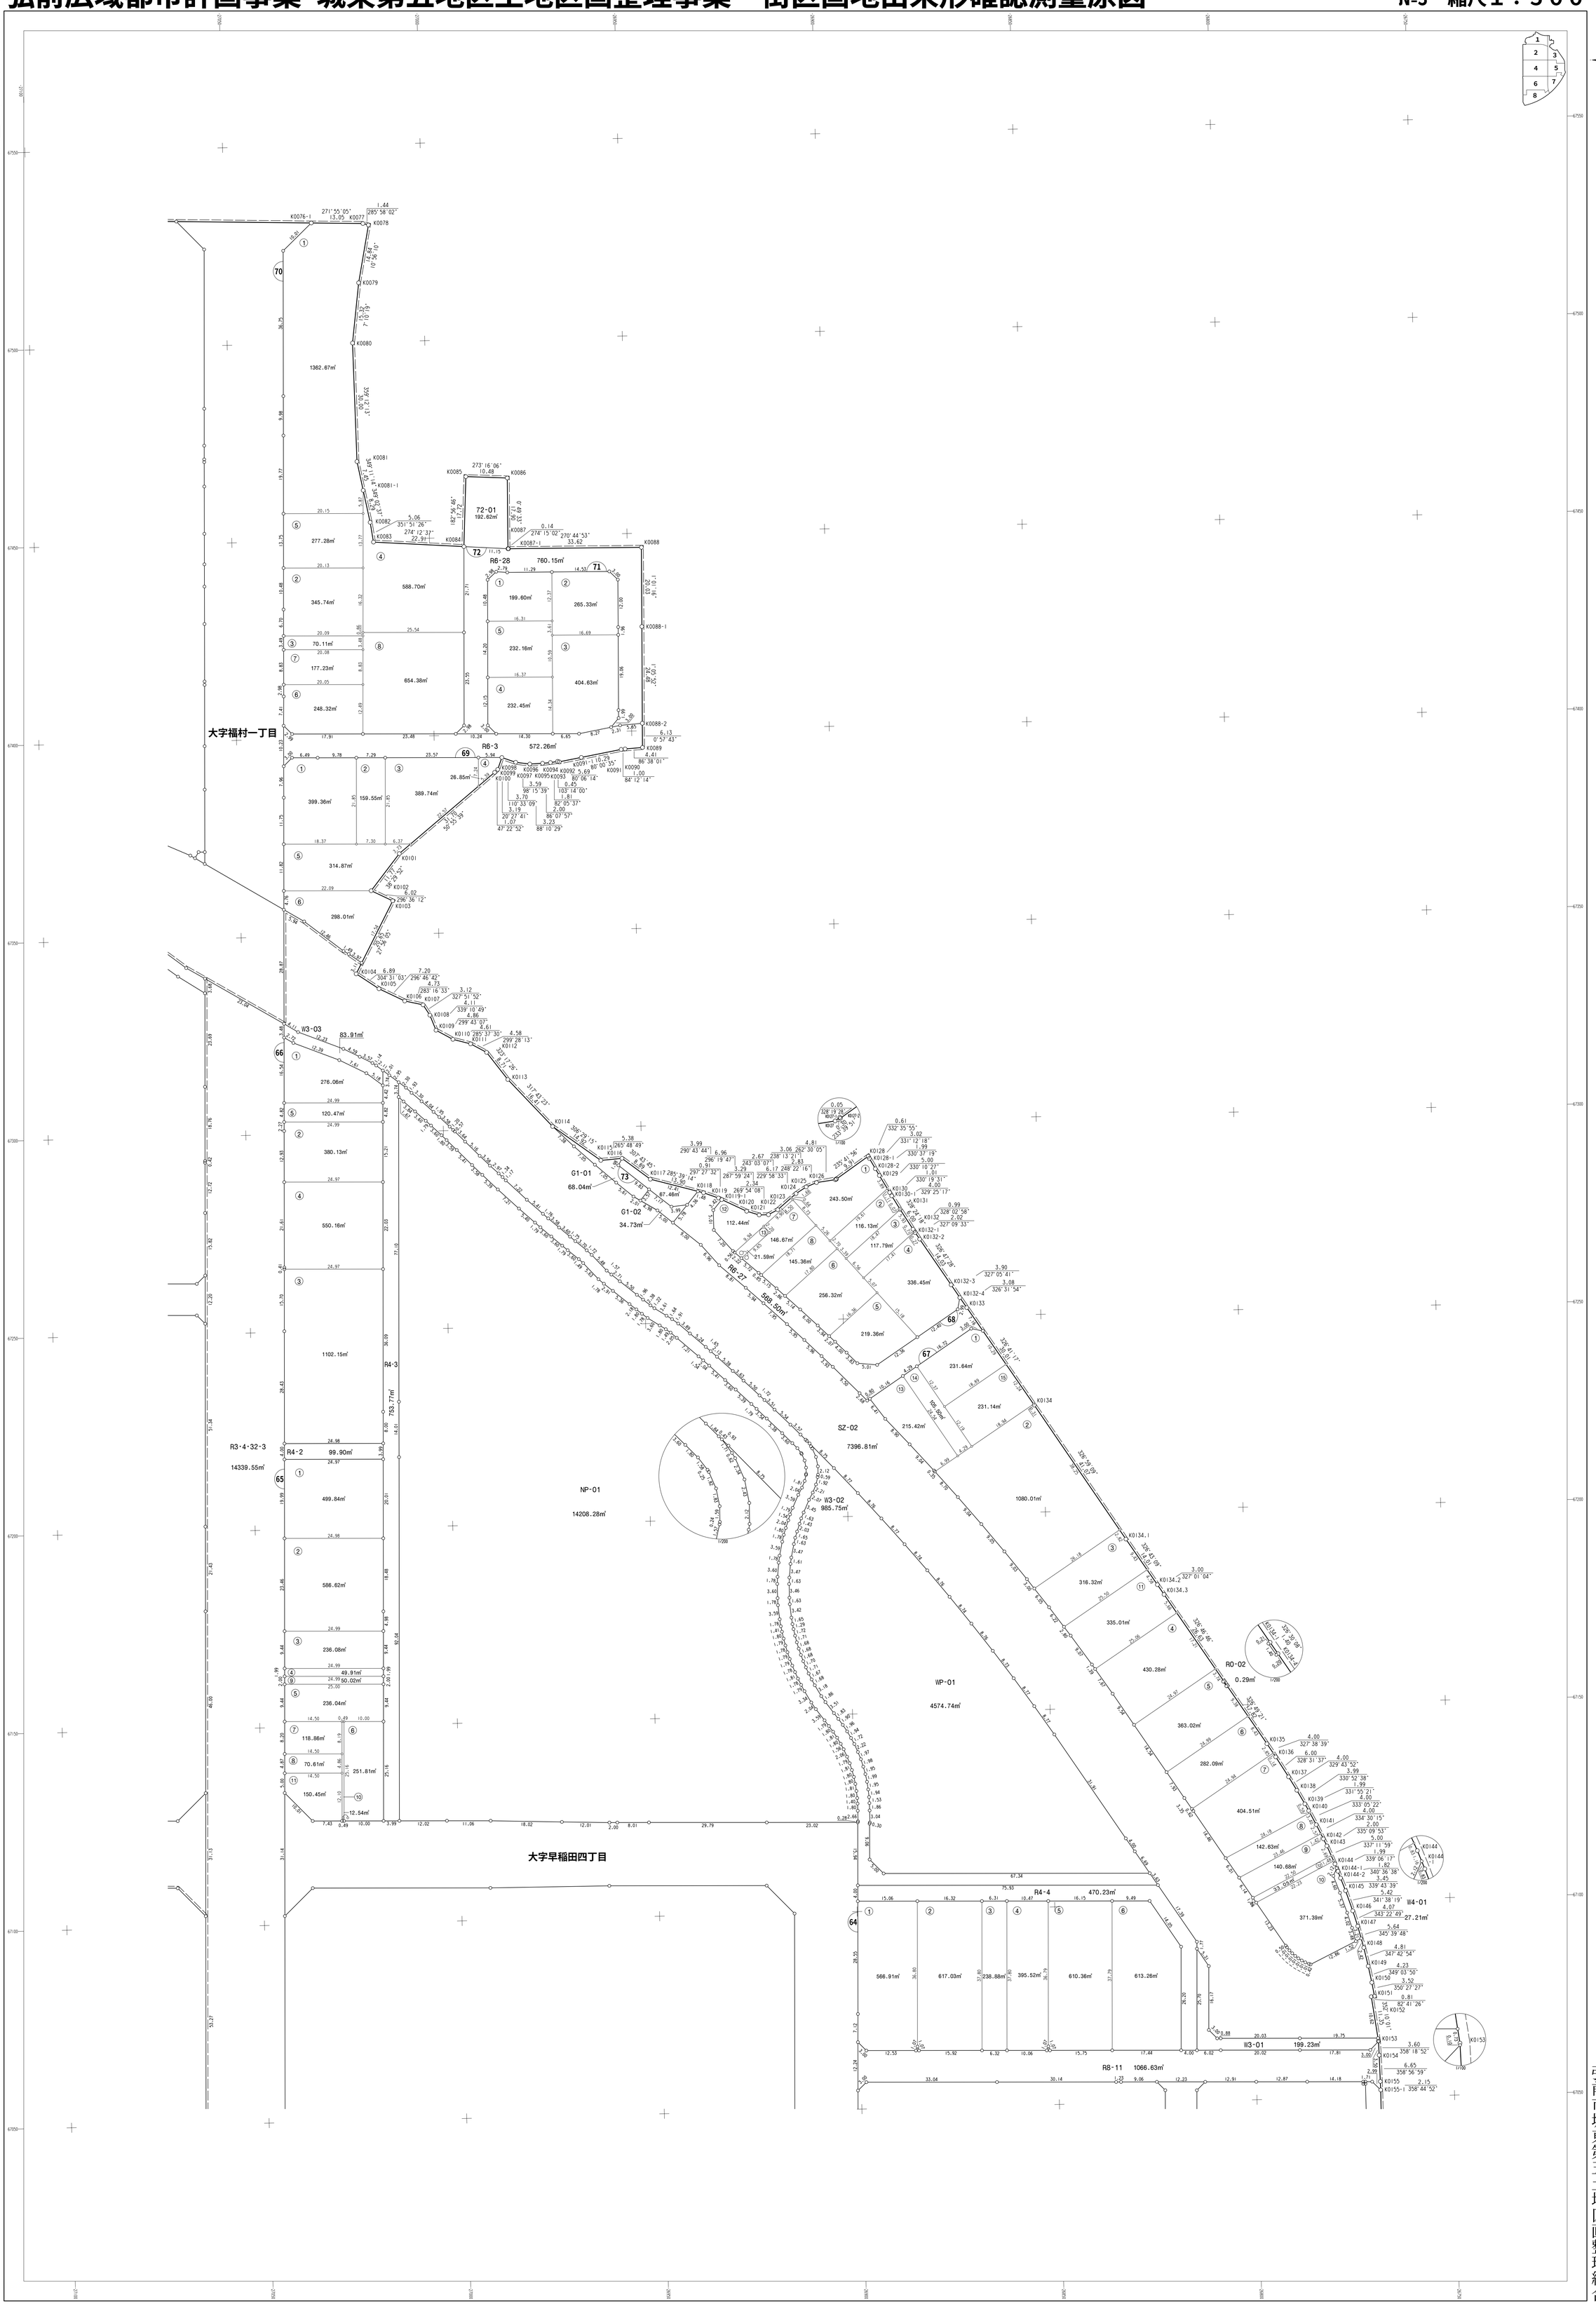

弘前市城東第五土地区画整理組合